

REFERENCIAS:

PIC-ED-DF-0001 DIAGRAMA DE FLUJO

— LíNEA NUEVA
— LíNEA EXISTENTE

REV.	DESCRIPCION	FECHA	DIBUJO	ELABORO	REVISIO	APROBO
4	CONFORME A OBRA	31.08.15	FER	FER	DOE	MAR
3	CONFORME A OBRA	01.07.15	ALI	ALI	ERA	OVA
2	PARA CONSTRUCCIÓN	19.12.14	FER	FER	DOE	MAR
1	PARA CONSTRUCCIÓN	12.02.14	FLO	FLO	DOE	MAR
0	PARA CONSTRUCCIÓN	14.01.14	DUD	DUD	DOE	MAR

LISTA DE REVISIONES

GERENCIA TÉCNICA

BTU

REEMPLAZA A:	REV. C	REEMPLAZADO POR:	REV.	TITULO:
PIC-ED-PI-0010				P&ID AEROFRIADOR FF-5400

ESTE DOCUMENTO ES PROPIEDAD DE TRANSPORTADORA DE GAS DEL NORTE S.A. QUITA SALVAGUARDIA SUS DERECHOS CONFORME A LAS PREVISIONES DE LA LEY.

TIPO DE ELABORADO: DIAGRAMA DE CÁRERIAS E INSTRUMENTOS

LUGAR: P. C. PICHANAL PCIA. DE SALTA

OBRA: Expansión 2006-2013. Obras Complementarias. 2º Colector Pichanal

NÚMERO DE ELABORADO: TON:

ESCALA: S/E

HOJA N°: 11 de 29


REVISIÓN: 13P09

Nº DE OBRA

4

HOJA N°: 4

Formato CAD PIC-ED-PI-0001 - Hoja 11 de 29

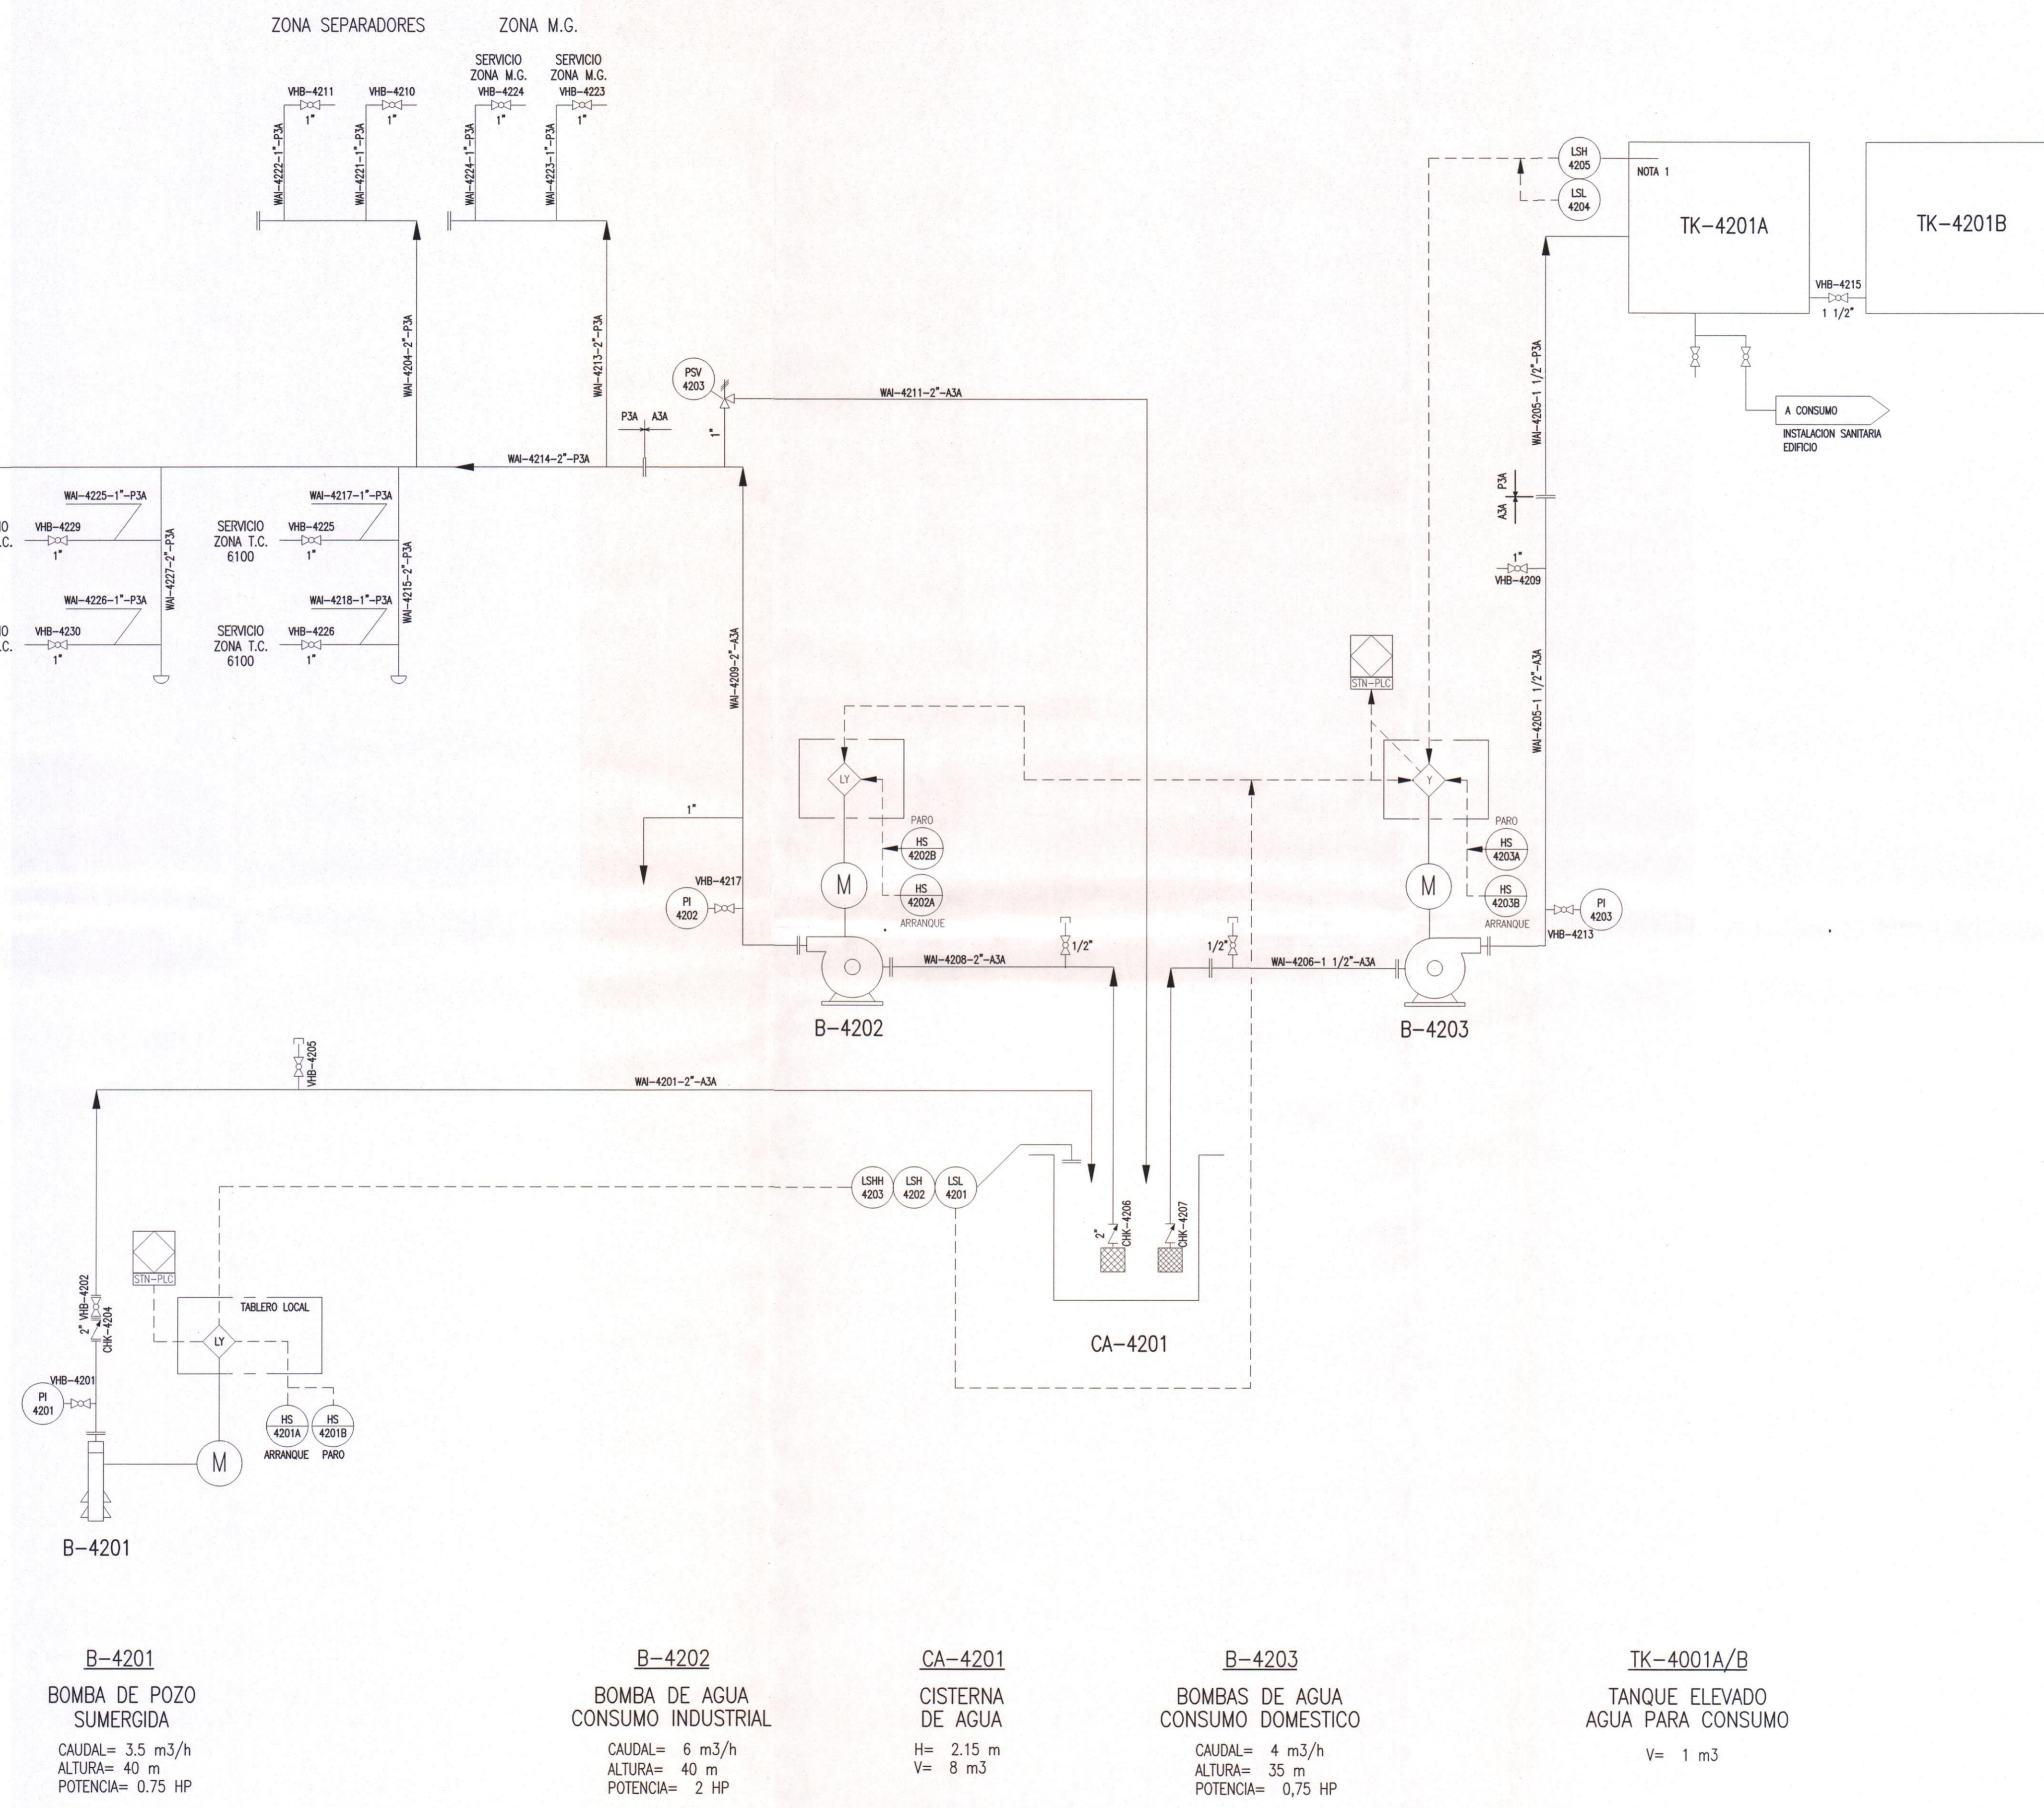

B-4201
BOMBA DE POZO SUMERGIDA
CAUDAL= 3.5 m³/h
ALTURA= 40 m
POTENCIA= 0.75 HP

B-4202
BOMBA DE AGUA CONSUMO INDUSTRIAL
CAUDAL= 6 m³/h
ALTURA= 40 m
POTENCIA= 2 HP

CA-4201
CISTERNA DE AGUA
H= 2.15 m
V= 8 m³

B-4203
BOMBAS DE AGUA CONSUMO DOMESTICO
CAUDAL= 4 m³/h
ALTURA= 35 m
POTENCIA= 0.75 HP

TK-4001A/B
TANQUE ELEVADO AGUA PARA CONSUMO
V= 1 m³

REEMPLAZA A:	REV. C	REEMPLAZADO POR:	REV.	LISTA DE REVISIONES
PIC-ED-PI-0019				TITULO: P&ID SISTEMA DE AGUA DE CONSUMO Y SERVICIOS
PROYECTO: EXPANSION 2006-2013. OBRAS COMPLEMENTARIAS DEL COLECTOR PICHANAL. TRANSPORTADORA DE GAS DEL NORTE S.A. QUILA SALVAGUARDIAS SOLOS DERECHOS CONFORME A LAS PREVISIONES DE LA LEY.				TIPO DE ELABORADO: DIAGRAMA DE CAÑERIAS E INSTRUMENTOS
2º Colector Pichanal				LUGAR: P. C. PICHANAL PCIA. DE SALTA
NUMERO DE ELABORADO TGN:				OBRA: Expansion 2006-2013. Obras Complementarias.
20 de 29				Nº DE OBRA: 13P09

GERENCIA TÉCNICA			BTU		
REEMPLAZA A:	REV. C	REEMPLAZADO POR:	REV.		
PIC-ED-PI-0019					
PROYECTO: EXPANSION 2006-2013. OBRAS COMPLEMENTARIAS DEL COLECTOR PICHANAL. TRANSPORTADORA DE GAS DEL NORTE S.A. QUILA SALVAGUARDIAS SOLOS DERECHOS CONFORME A LAS PREVISIONES DE LA LEY.					
2º Colector Pichanal					
NUMERO DE ELABORADO TGN:					
20 de 29					
ESCALA: HOJA N°: 20 de 29					
TRANSPORTADORA DE GAS DEL NORTE S.A.					
PIC-ED-PI-001					

REFERENCIAS:

PIC-ED-DF-0001 DIAGRAMA DE FLUJO

LINEA NUEVA
LINEA EXISTENTE