




SIMBOLOS DE LOGICA PARA
VARIABLES ANALOGICAS

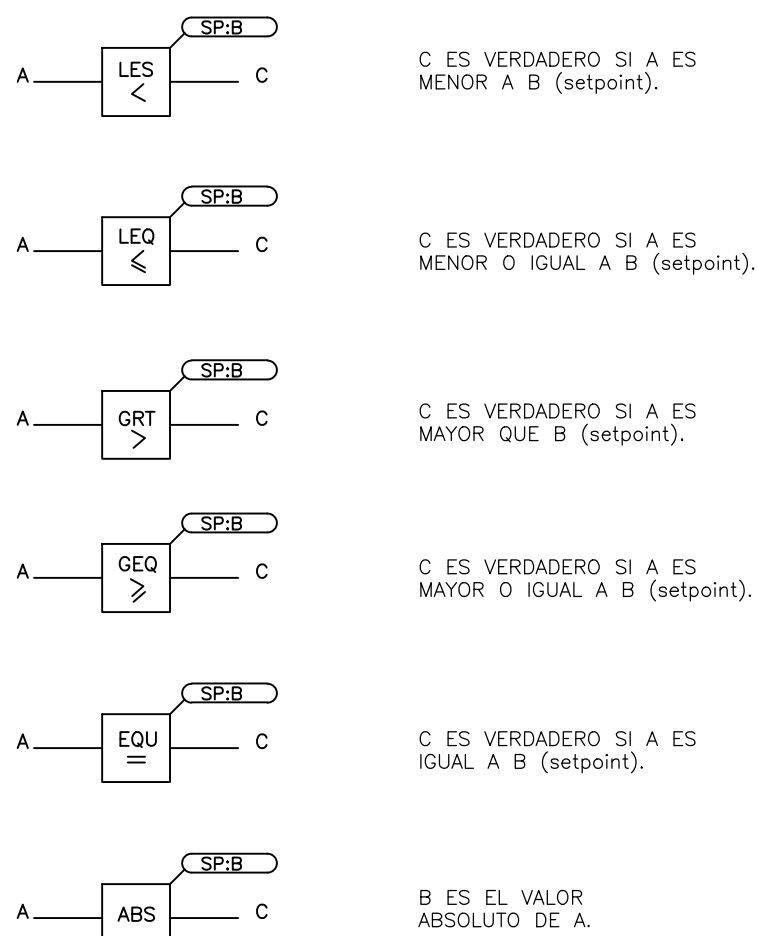


CONTROLADOR PID

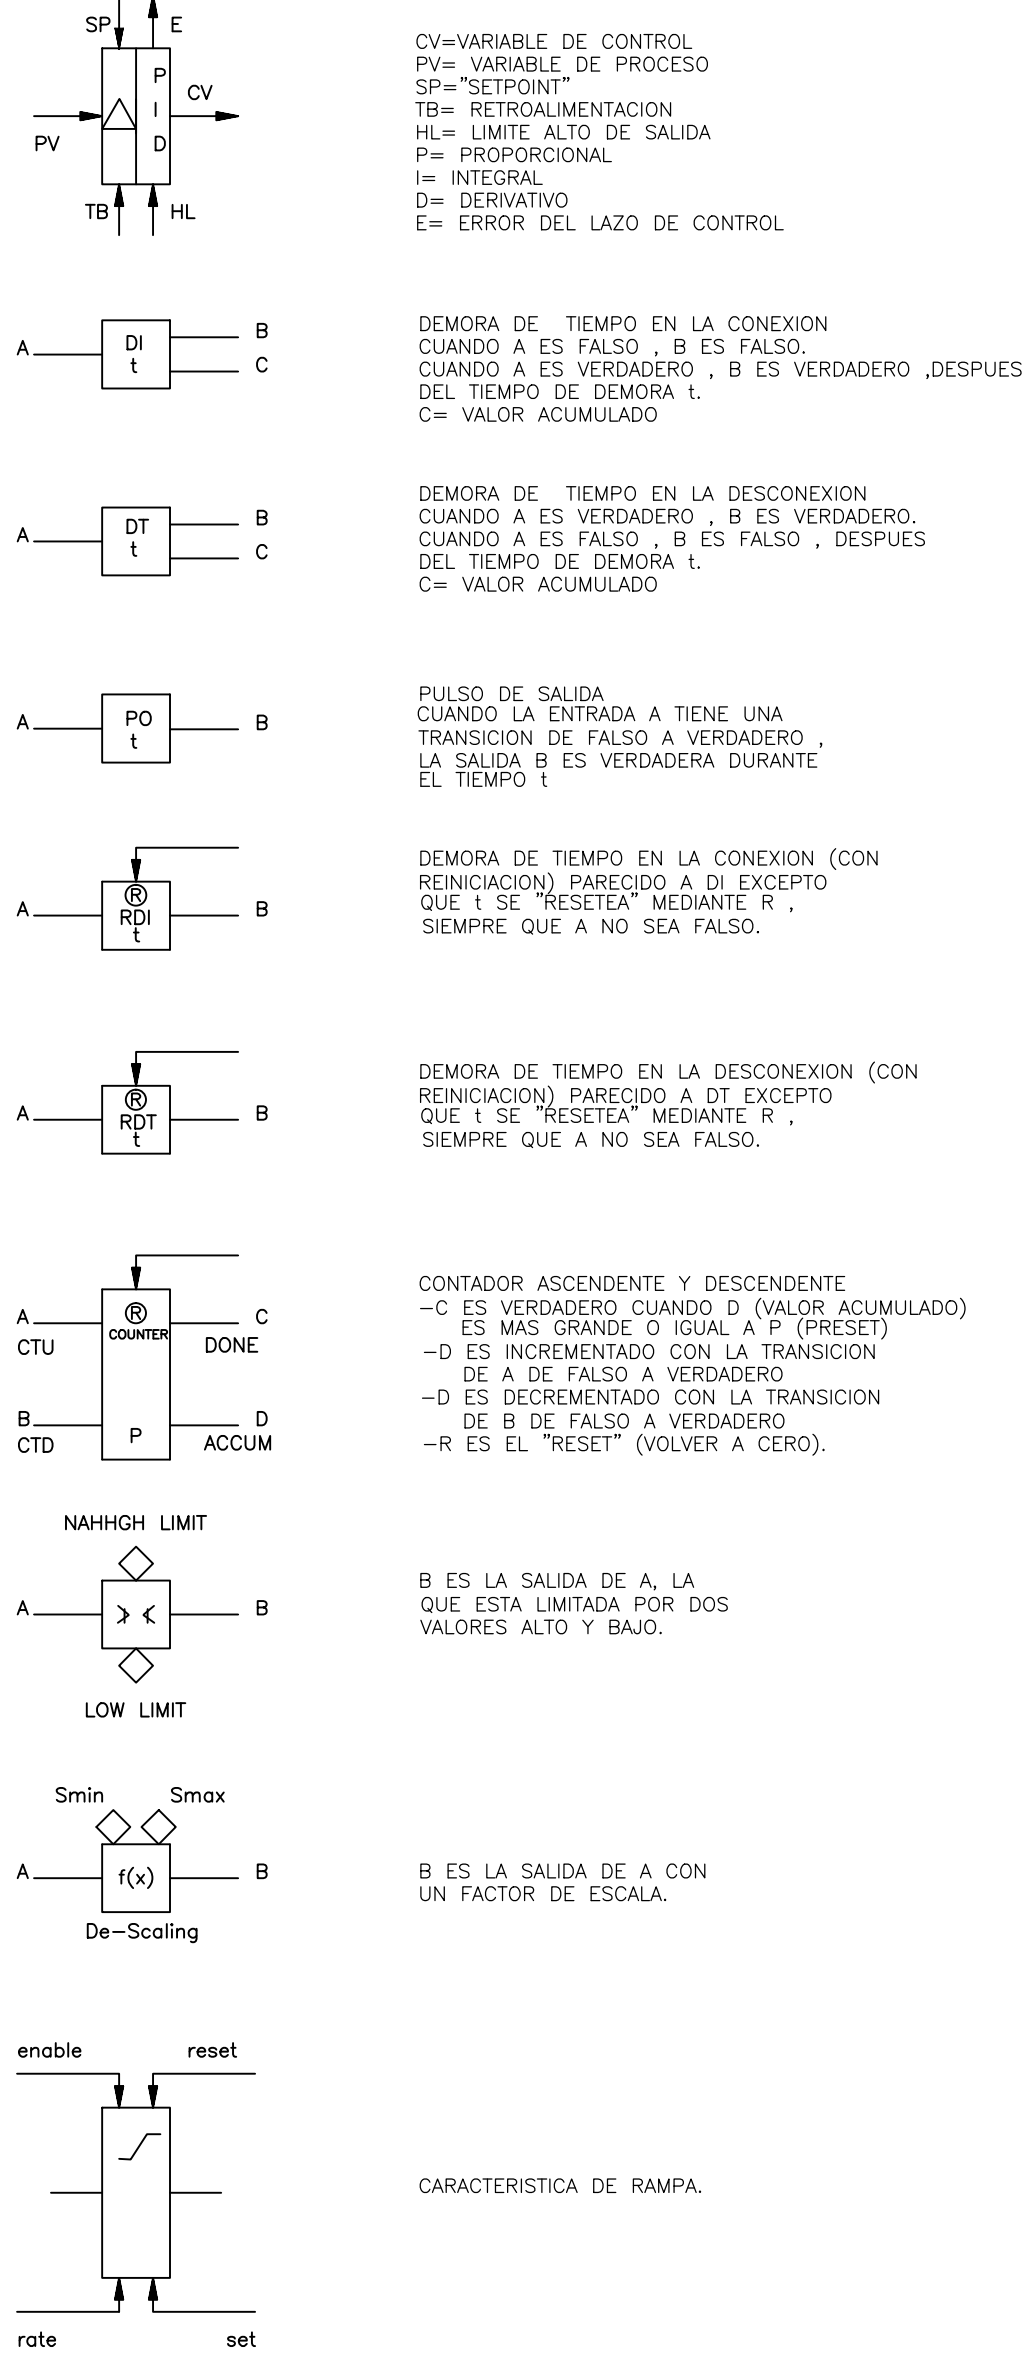


SIMBOLOS DE LOGICA PARA
VARIABLES ANALOGICAS

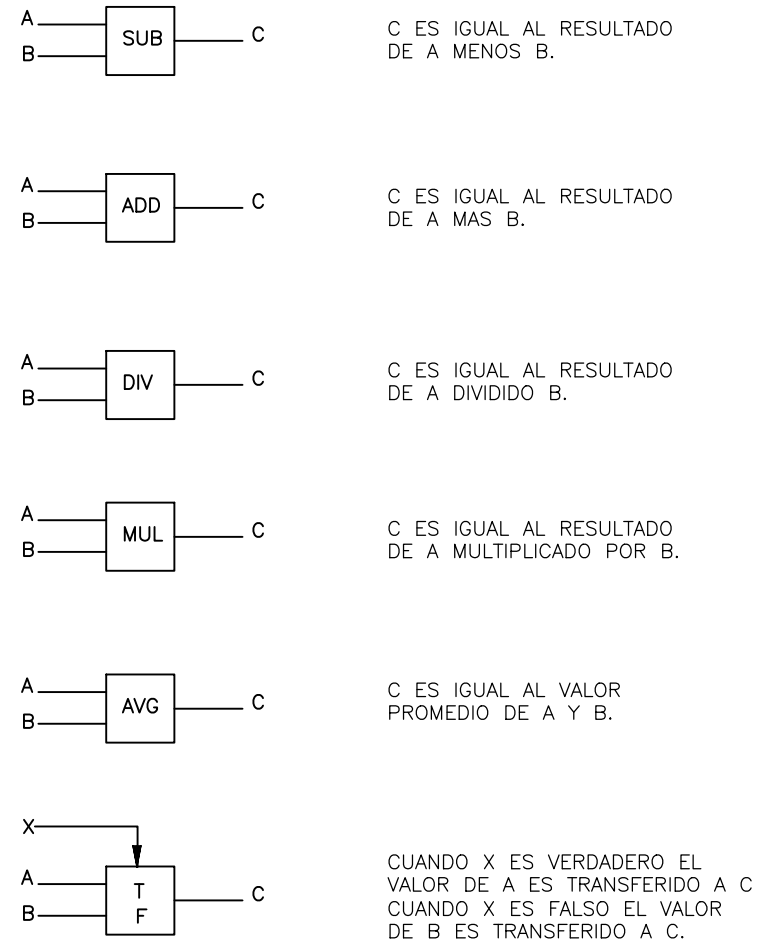


SIMBOLOS DE LOGICA PARA
VARIABLES DISCRETAS

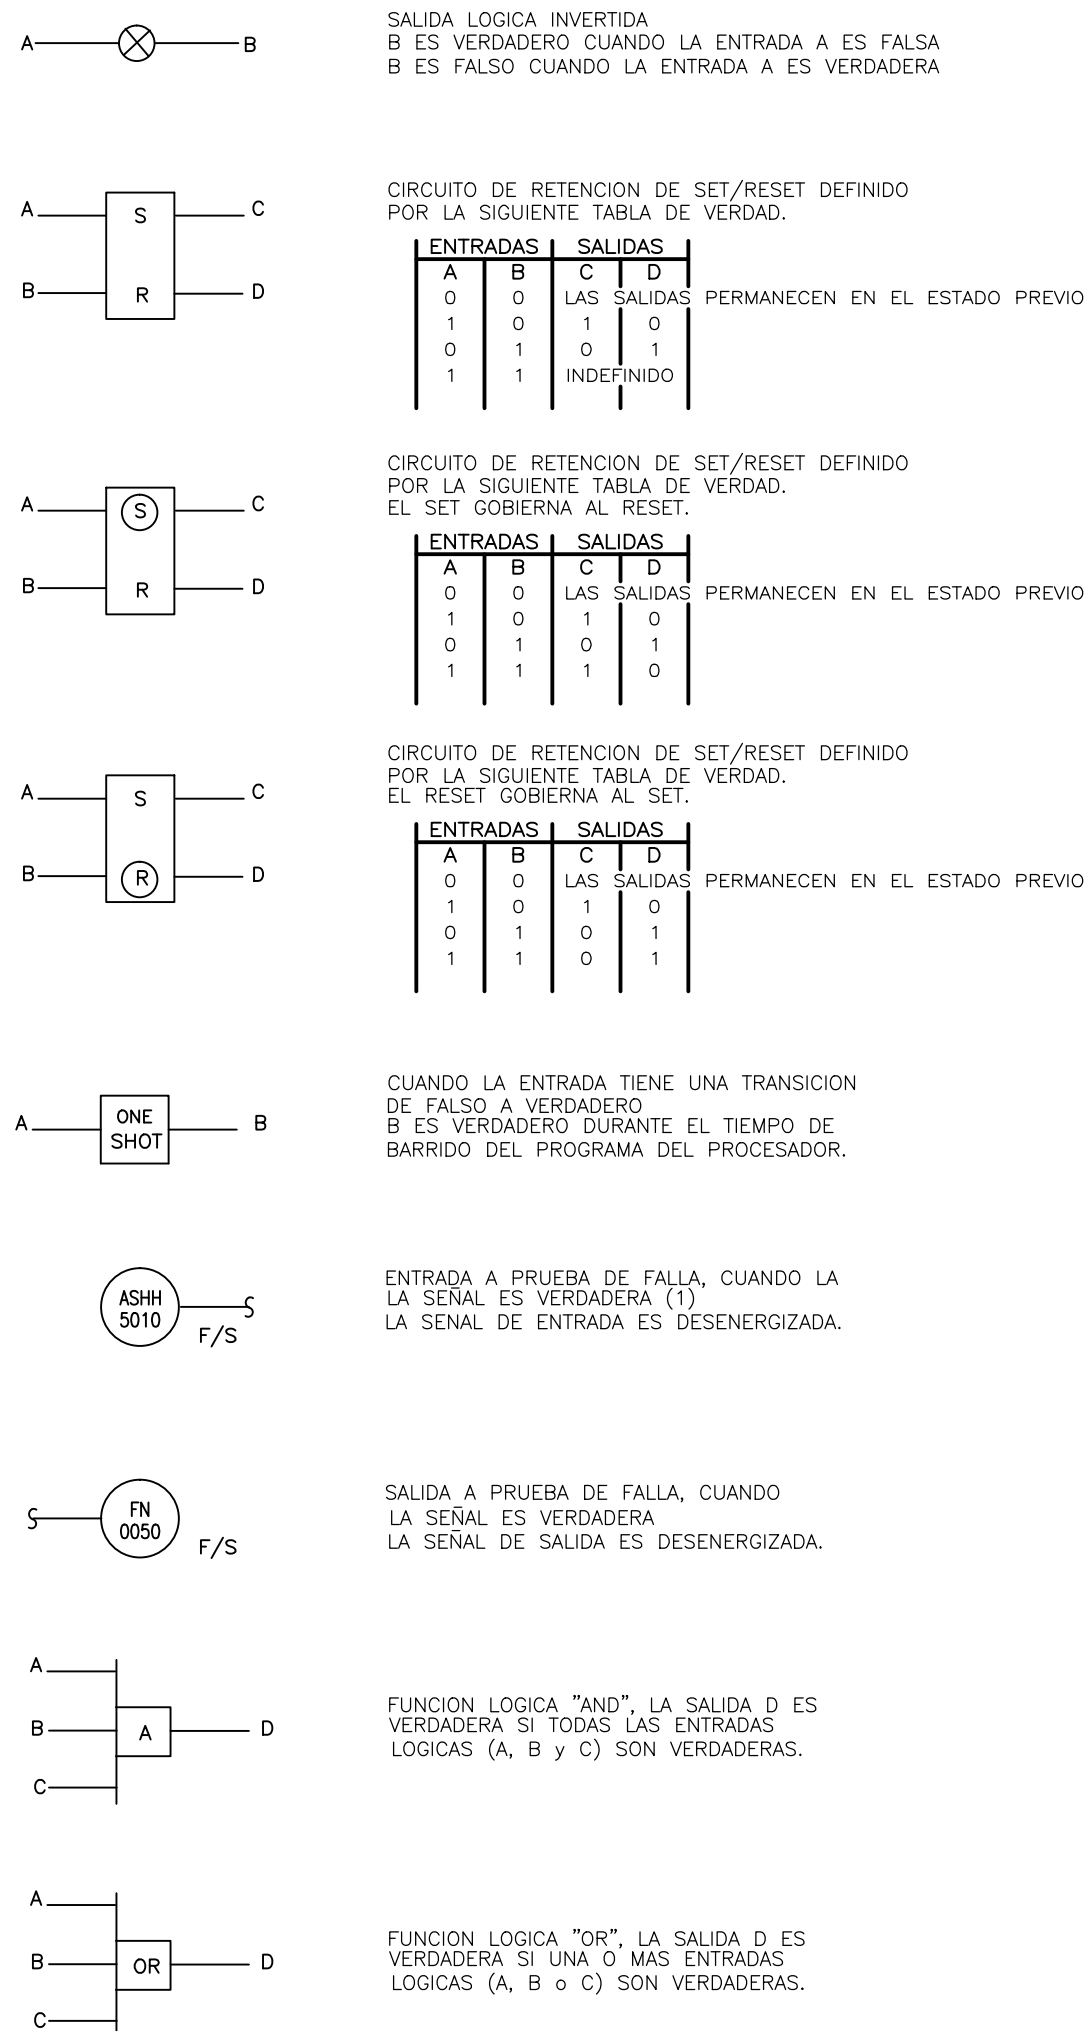

IDENTIFICACION DE INSTRUMENTOS-SISTEMAS PID

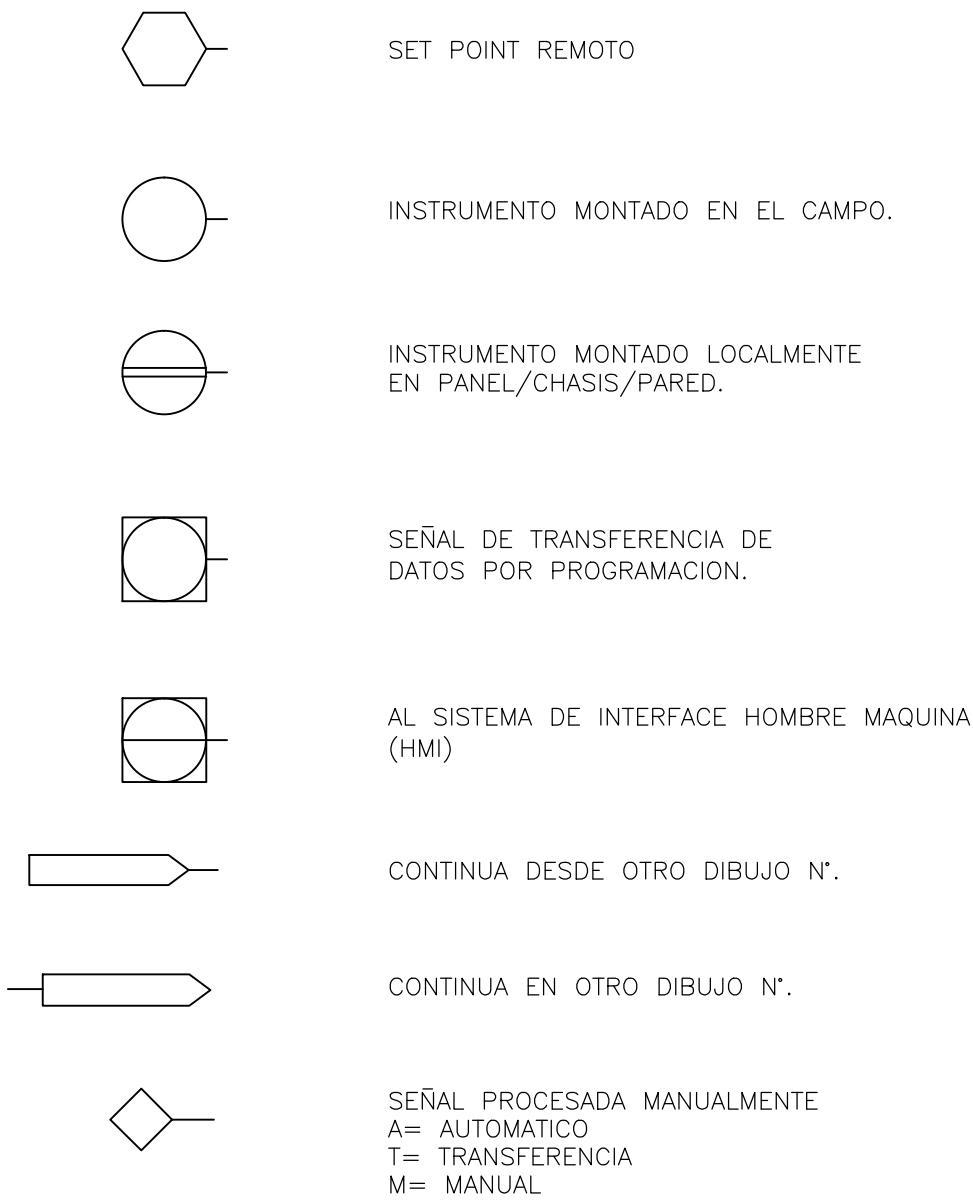

SIMBOLOS Y ABREVIATURAS PARA PROCESAMIENTO DE SEÑALES

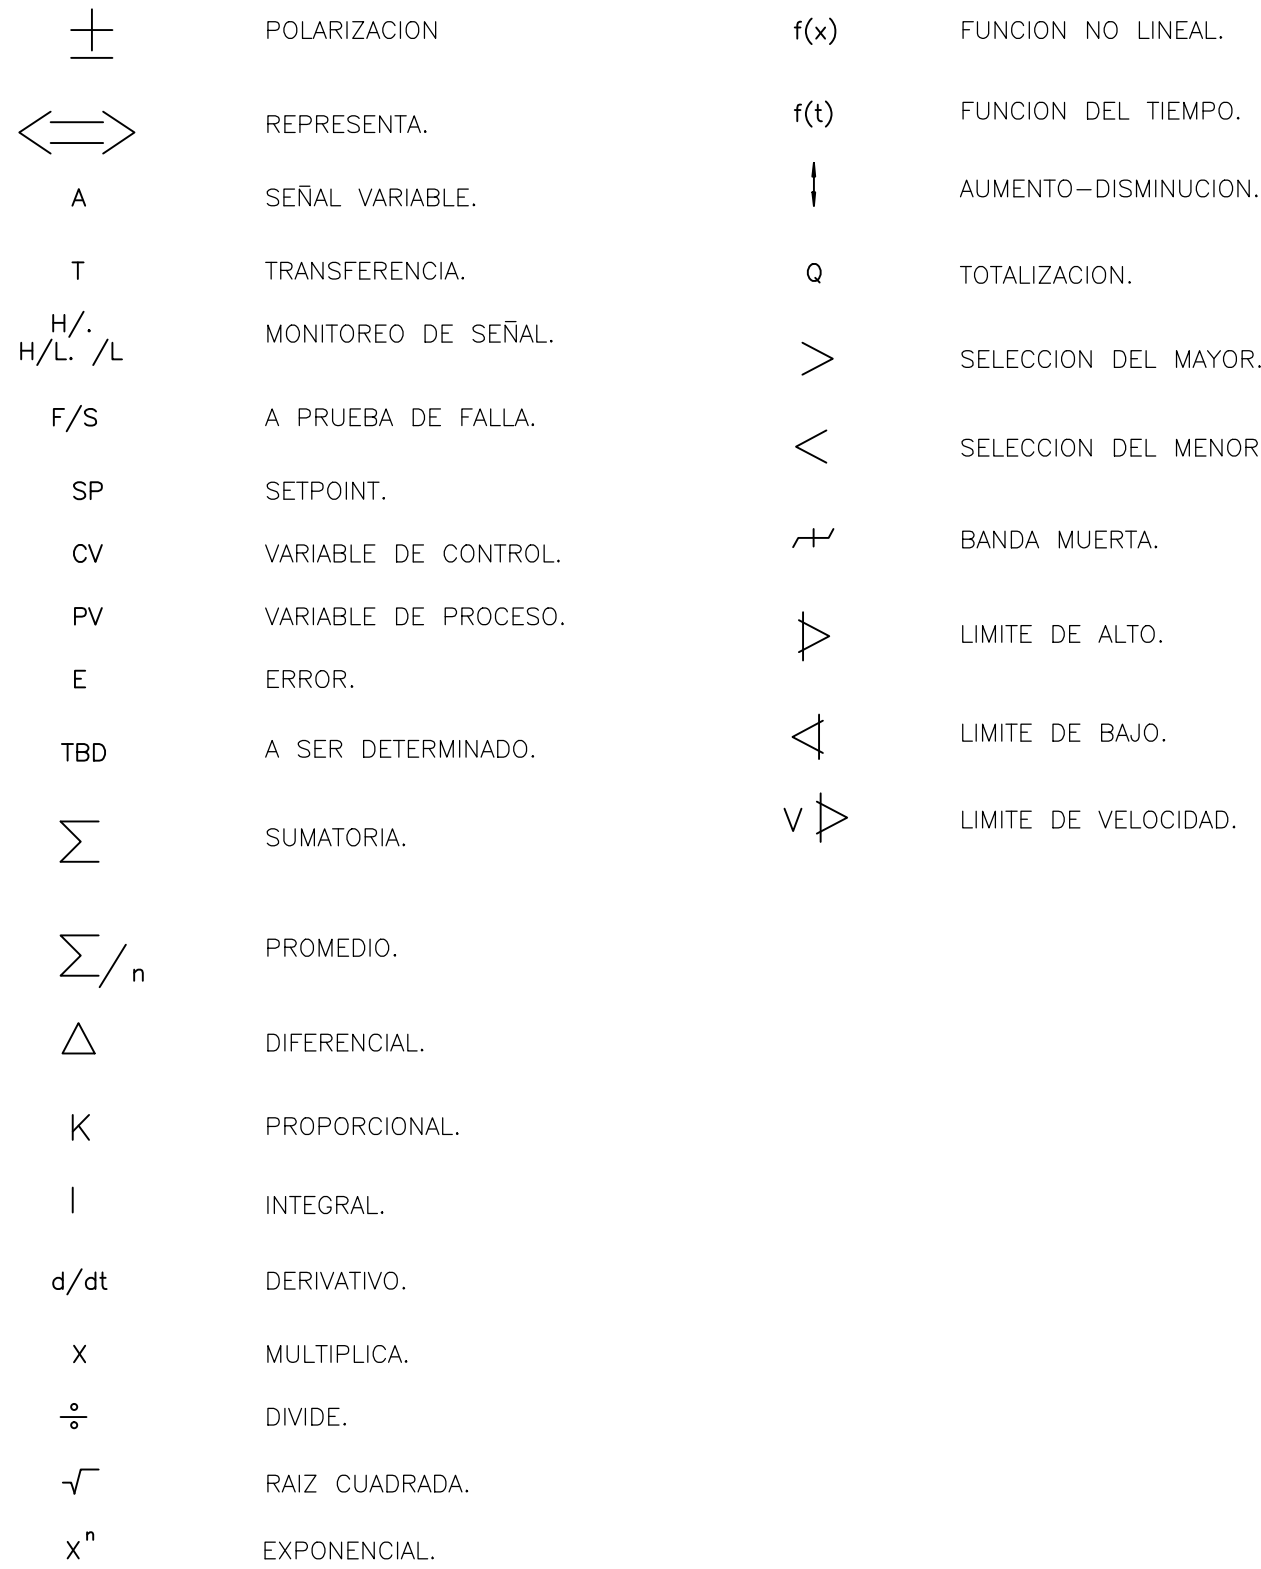

0	CONFORME A OBRA	20.04.2015	RCO	ROC	AAP
REV.	DESCRIPCION	FECHA	DIBUJO	ELABORO	REVISO
LISTA DE REVISIONES					
GERENCIA TÉCNICA					
REEMPLAZA A:	REV.	REEMPLAZADO POR:	REV.	TITULO: SIMBOLOGIA	
ESTE DOCUMENTO ES PROPIEDAD DE TRANSPORTADORA DE GAS DEL NORTE S.A., QUIEN SALVAGUARDARA SUS DERECHOS CONFORME A LAS PREVISIONES DE LA LEY.					
TIPO DE ELABORADO: DIAGRAMAS LOGICOS			N° DE OBRA		
LUGAR: PLANTA COMPRESORA BALDISSERA			-		
OBRA: GENERACION DOCUMENTACION MASTER			-		
NUMERO DE ELABORADO TON:			ESCALA		REVISION
BAL-EI-DL-0002			-		0
			HOJA N°		01